



0  
 1  
 2  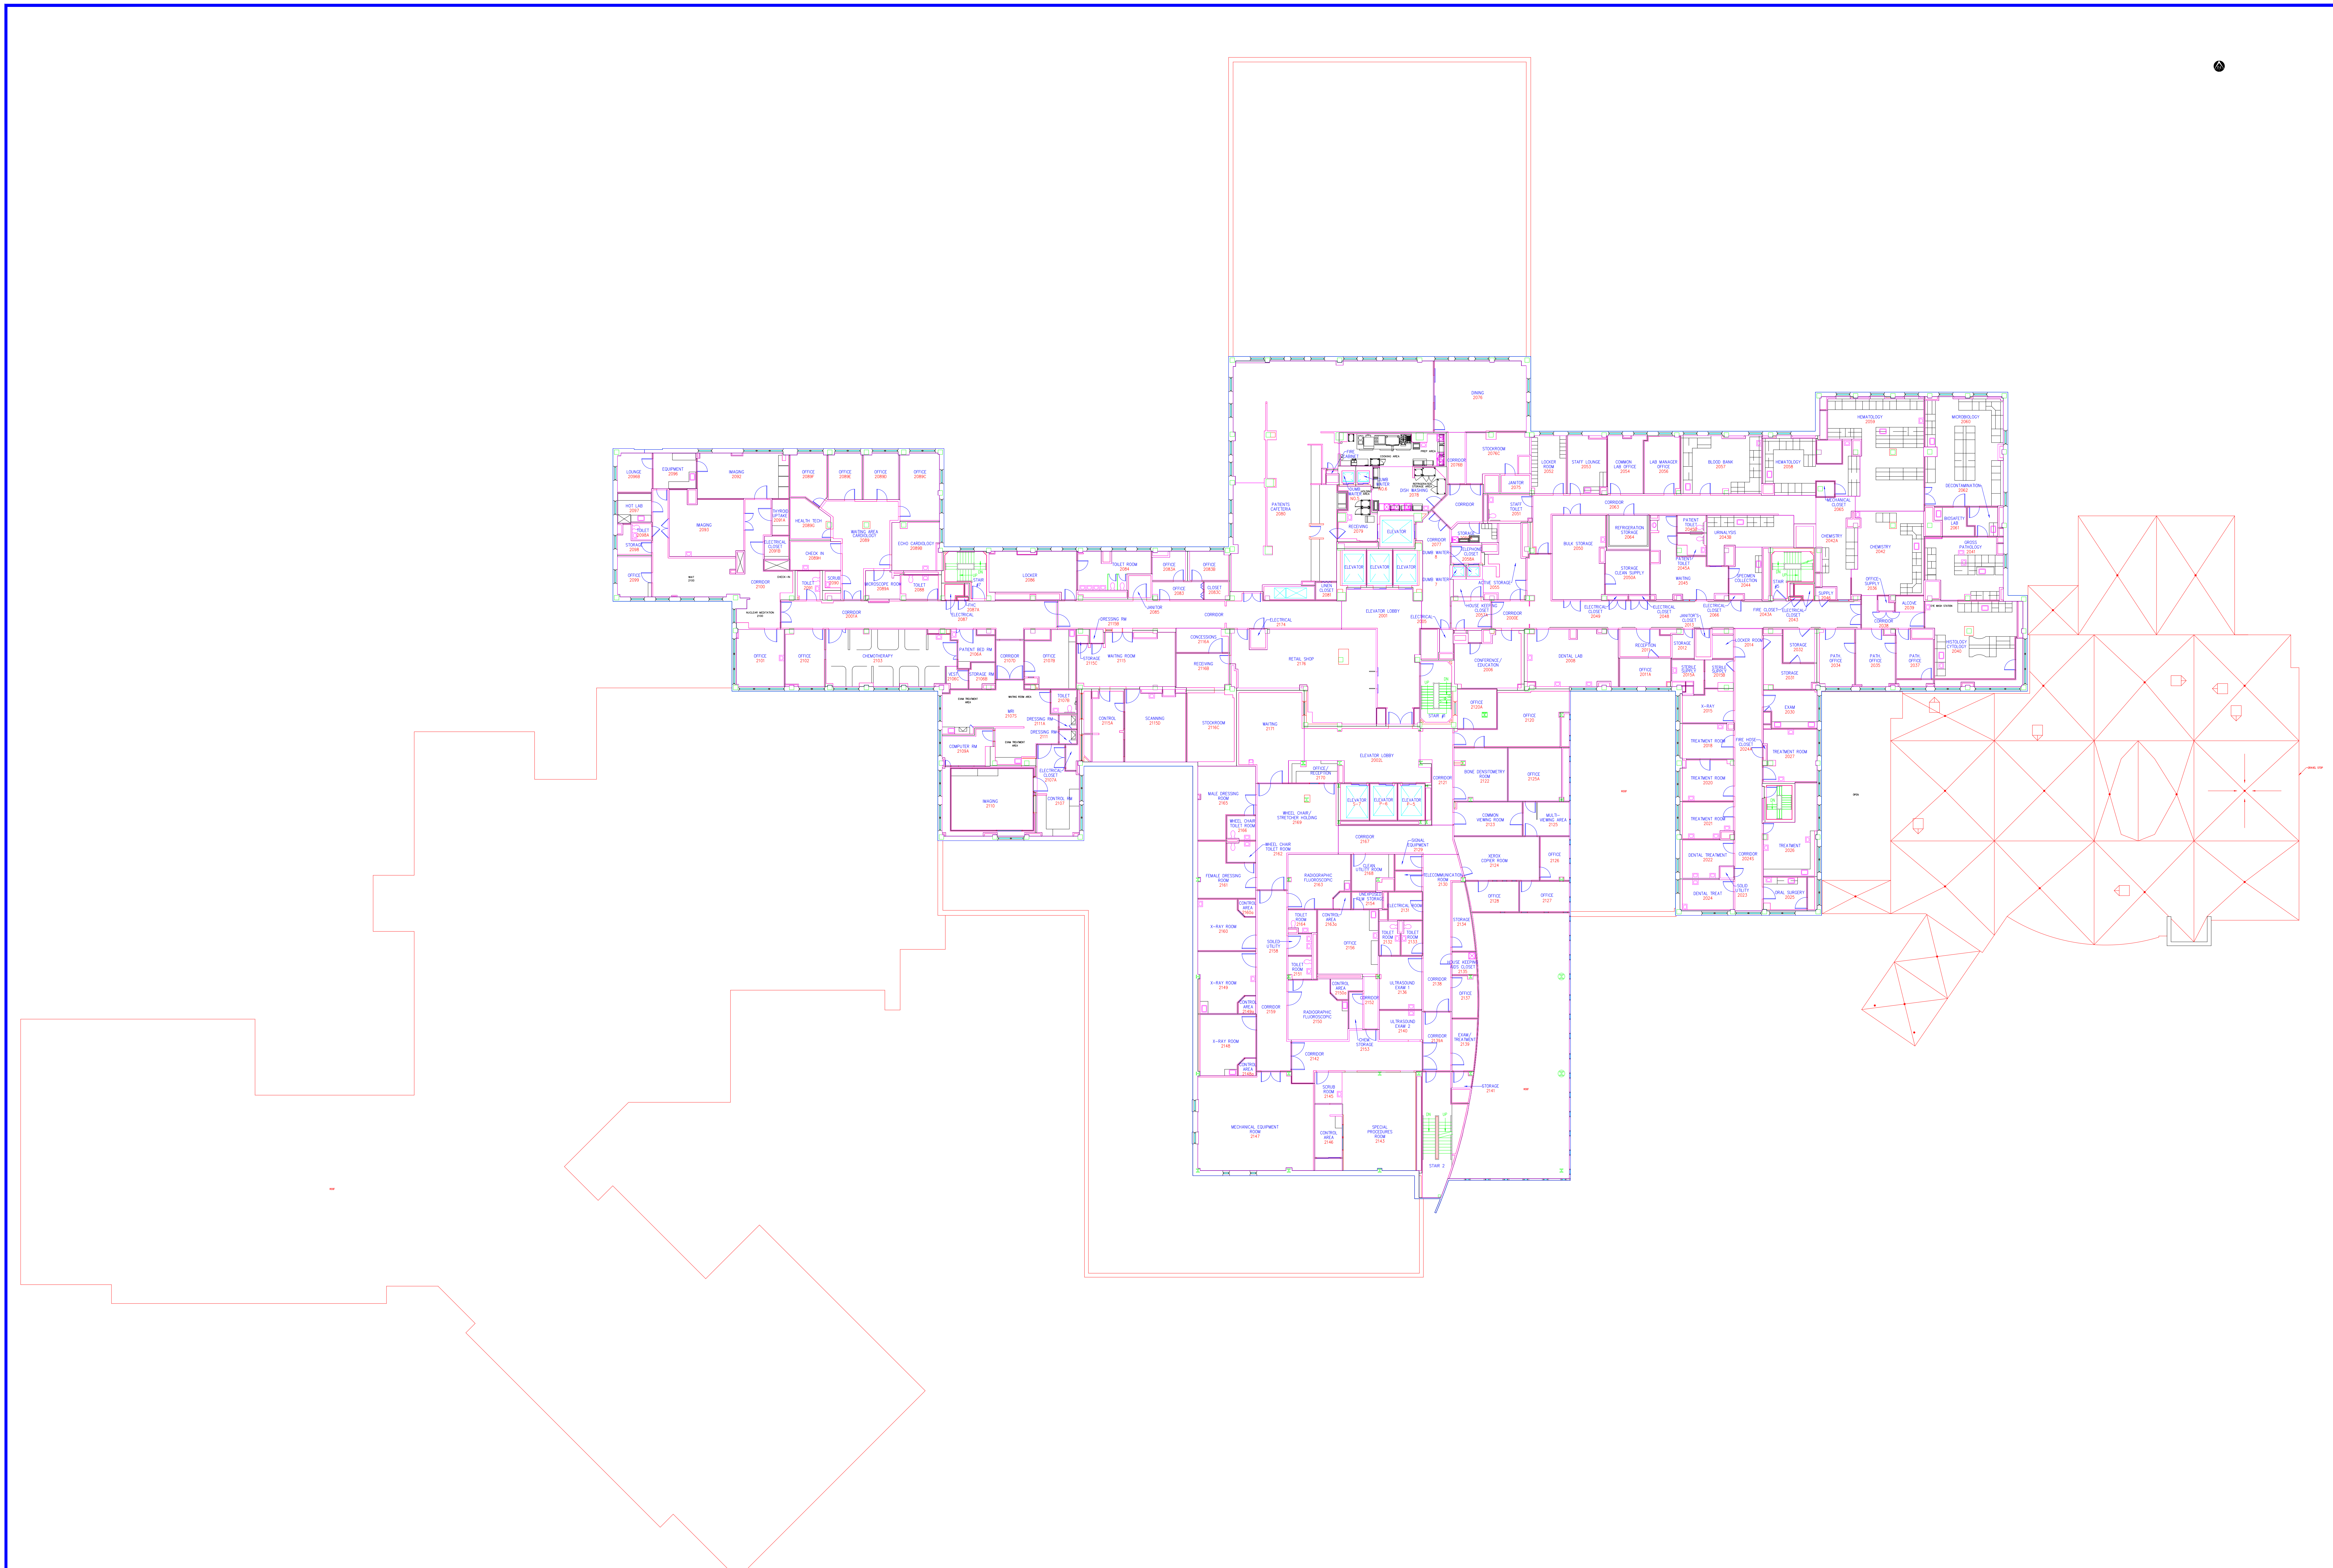
Revisions Date		Professional Seal		 <b>Indus Systems, Inc.</b> 2352, Main Street, Concord MA 01742 Tel: 978-461-0555 www.indus-systems.com		Drawing Title <b>SECOND FLOOR PLAN          ARCHITECTURAL</b>		Project Title <b>AS-BUILT Drawings</b>		Date <b>03-28-2016</b> Project No.	
						Site:		Building Number <b>01</b>		Checked Drawn	
						Approved:		Location <b>VAMC WILMINGTON          DELAWARE</b>		Drawing No. <b>460-1-2-AR</b>	

